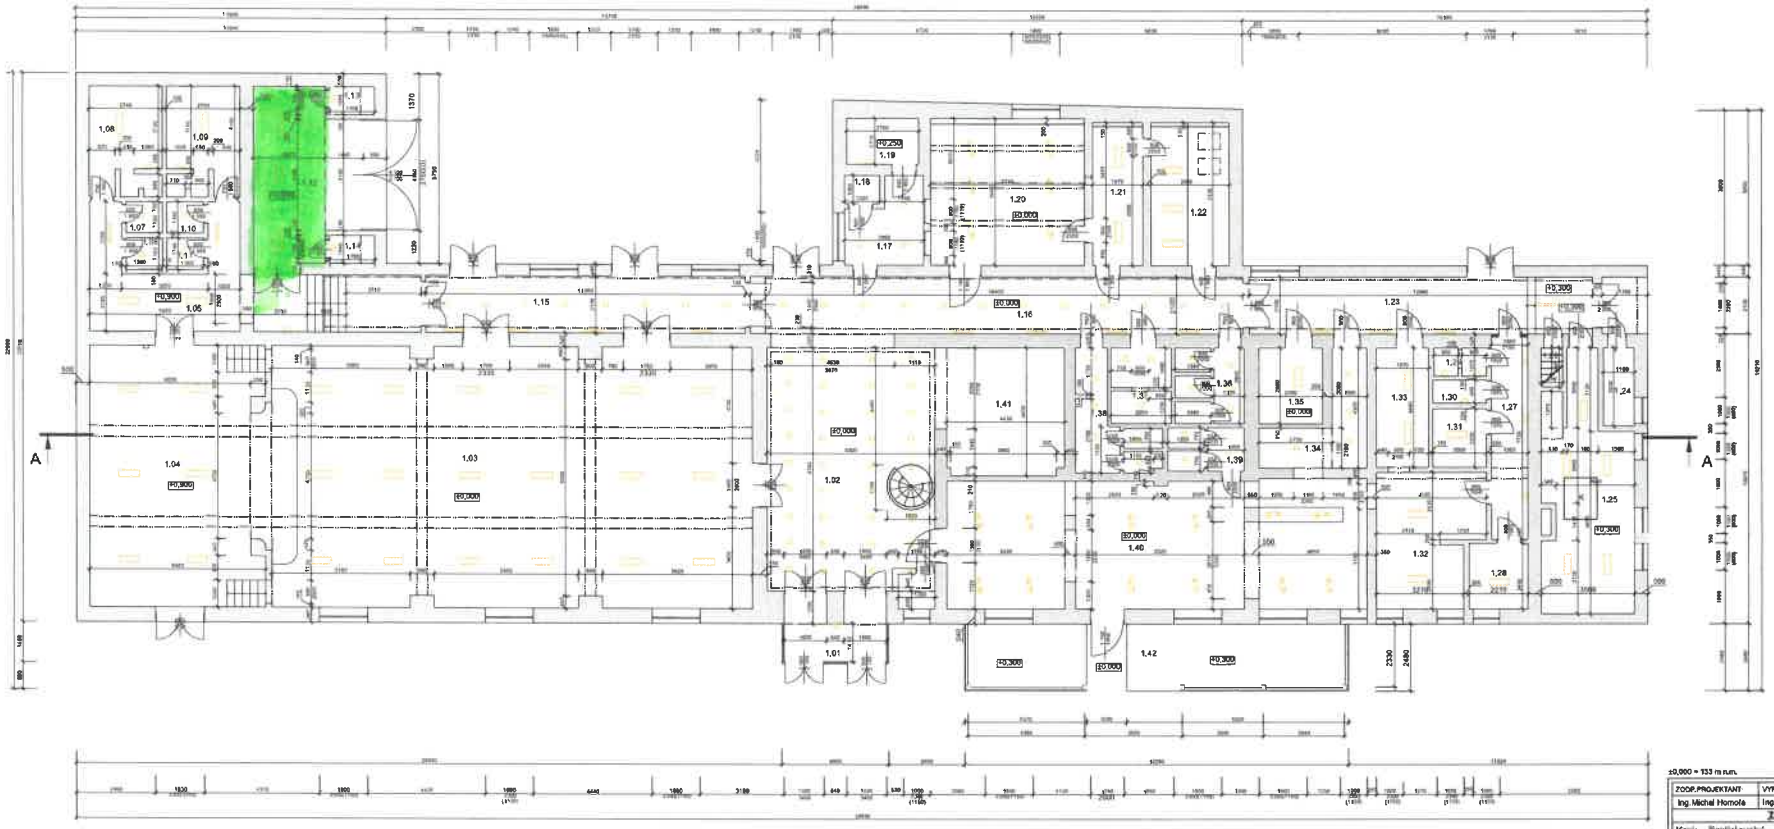

LEGENDA MIESTNOSTÍ

Biskupická 15

ČÍSLO MIEST.	NÁZOV MIESTNOSTI	Plocha podlahy (m²)	Výška miestnosti (m)
1.01	Prednáší	8,96	3200-3600
1.02	Foyer	60,96	3430-3600
1.03	Hlavná	169,74	3 380-4 000
1.04	Jasná	71,36	2 780-3 100
1.05	Chodba	52,35	2,860-3,100
1.06	Umývaraň	1,58	3,100
1.07	WC	1,58	3,100
1.08	Šatka	10,91	3,100
1.09	Šatka	11,00	3,100
1.10	WC	1,58	3,100
1.11	Umývaraň	1,54	3,100
1.12	Sklad	23,43	2,780-3,170
1.13	Komora	1,77	2,230-2,780
1.14	Komora	1,77	2,230-2,780
1.15	Chodba	25,16	2,860-3,030
1.16	Chodba	38,75	2,860-3,030
1.17	Sklad	8,61	2,800
1.18	Technická miestnosť	1,39	2,800
1.19	Chladiarsk	4,63	2,360
1.20	Kuchyňa	31,64	3,670-4,840
1.21	Sklad	9,97	3,670
1.22	Kancelária	18,87	2,860-3,670
1.23	Chodba	27,95	2,860-3,030
1.24	Pyrosnerka	3,40	3,700
1.25	Kancelia	28,66	1,600-3,700
1.26	Schodisko	1,19	3,700
1.27	Chodba	9,81	3,620-4,000
1.28	Kancelária	5,41	4,000
1.29	WC	2,00	4,000
1.30	Sprcha	1,72	4,000
1.31	Sklad	4,40	4,000
1.32	Kuchyňa reštaurácie	18,75	3,620-4,000
1.33	Umývaraň	8,83	4,000
1.34	Sklad	9,96	4,000
1.35	Technická miestnosť	8,84	4,000
1.36	Dámska WC	6,89	2,600
1.37	WC pre invalidov	5,16	2,600
1.38	Pánska WC	8,71	2,600
1.39	WC	4,69	2,600
1.40	Reštaurácia	74,80	3,200-3600
1.41	Šatka	21,12	4,000
1.42	Terasa	32,38	2,900-3,600
Obdlhová plocha spolu		615,79	

LEGENDA

- Stropné svietidlo
- Nástenné svietidlo
- Závesné svietidlo
- Žiarivkové svietidlo
- Vykurovacie teleso - radiátor

LEGENDA MATERIÁLOV

- EXISTUJÚCE MURIVO
- PODKLADOVÝ BETÓN C10/15
- FÓLIOVÁ HYDROIZOLÁCIA SPODNEJ STAVBY, hr. 2,5 mm
- ZB DOSKA A ZÁKLADOVÉ KONSTRUKCIE
- PODKLADOVÝ BETÓN C10/15
- ZHUTNENÁ NASYPANÁ ZEMINA
- PÔVODNÁ ZEMINA

±0,000 = 133 m n.m.

ZODP.PROJEKTANT:	VYPRACOVAL:	KRESLIL:	KONTROLOVAL:
Ing. Michal Homoľa	Ing.Michal Homoľa	Ing.Michal Homoľa	Ing.Michal Homoľa

Kraj: Bratislavský Obec: Podunajské Biskupice
Investor: Mestská časť Bratislava - Podunajské Biskupice Trojičné námestie 11 821 06 Bratislava

Formát: 840x420
Dátum: 11/2023
Stupeň: Projekt skutočného vyhotovenia

Názov stavby: Dom kultúry Vetvár
k.ú. Podunajské Biskupice, parc. č.: 583/5, 583/6, 583/7, 583/8

Z.č.:
Arch.číslo:

Názov výkresu:	Stav. Objekt:	Mierka:	Por./lista:
Pôdorys 1.NP	SO-01	1:100	03